



Note:
 Alle ubenævnte mål, stationering og koter er i m.
 Signaturforklaring:

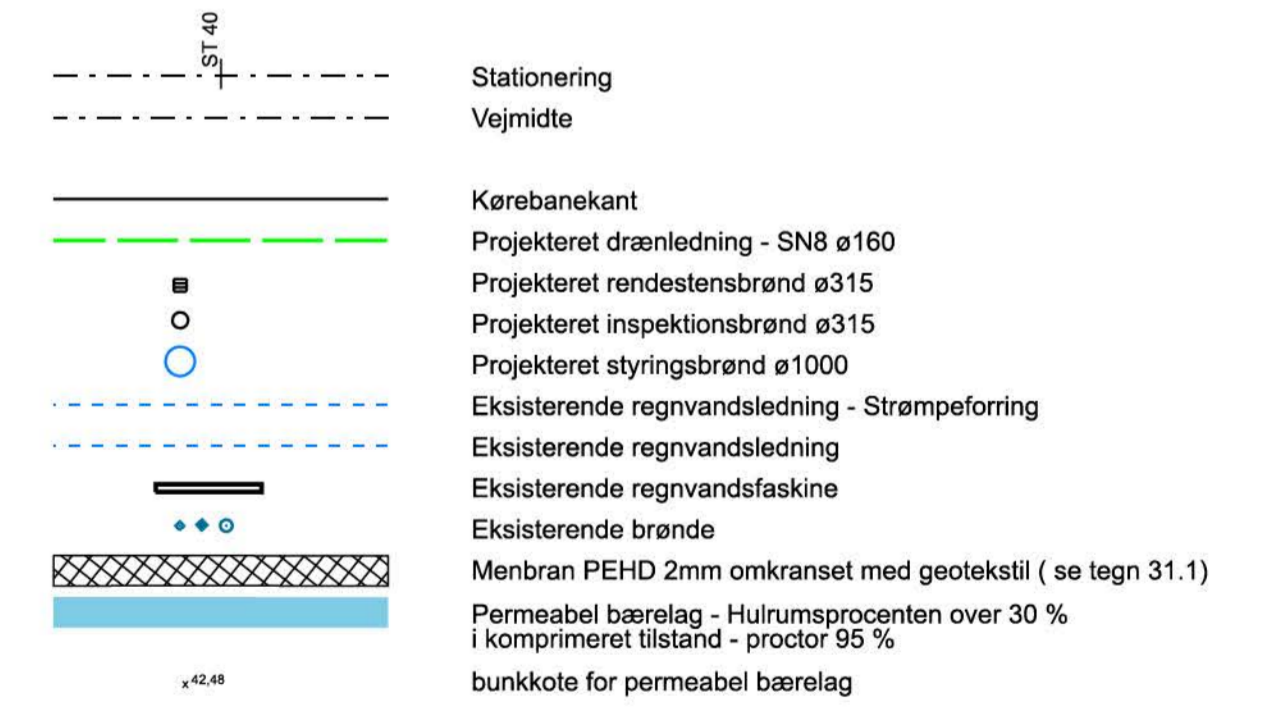

Referencer:
 Eksisterende ledninger: LER graveforsørgsel Nr. 2235141 - 2022.03.07

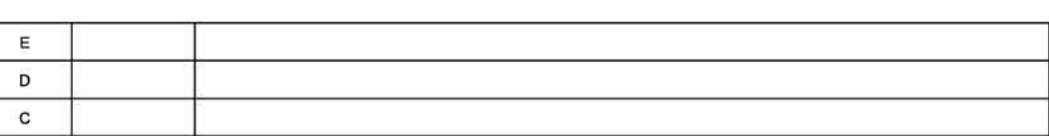

REV	DATE	INDENNS OMFÆKT	UDENNS AF
B	2023.03.28	Som udført	HK MNP
A	2022.08.31	Færdig af udført	HK MNP

Koordinater i DKTM3 Koter i DVR90

BYGGERI: UBBERØD BRÅDEBÆK GRUNDEJERFORENING 16493
 AVFANDINGSPLAN
 VEJAFVANDING PÅ TOFTEBJERGVEJ OG HYLDESTYKKE

TEK. NR. 5B
 MÅL 1:500
 DATED 2022.07.05
 UDF. MNP/PHK